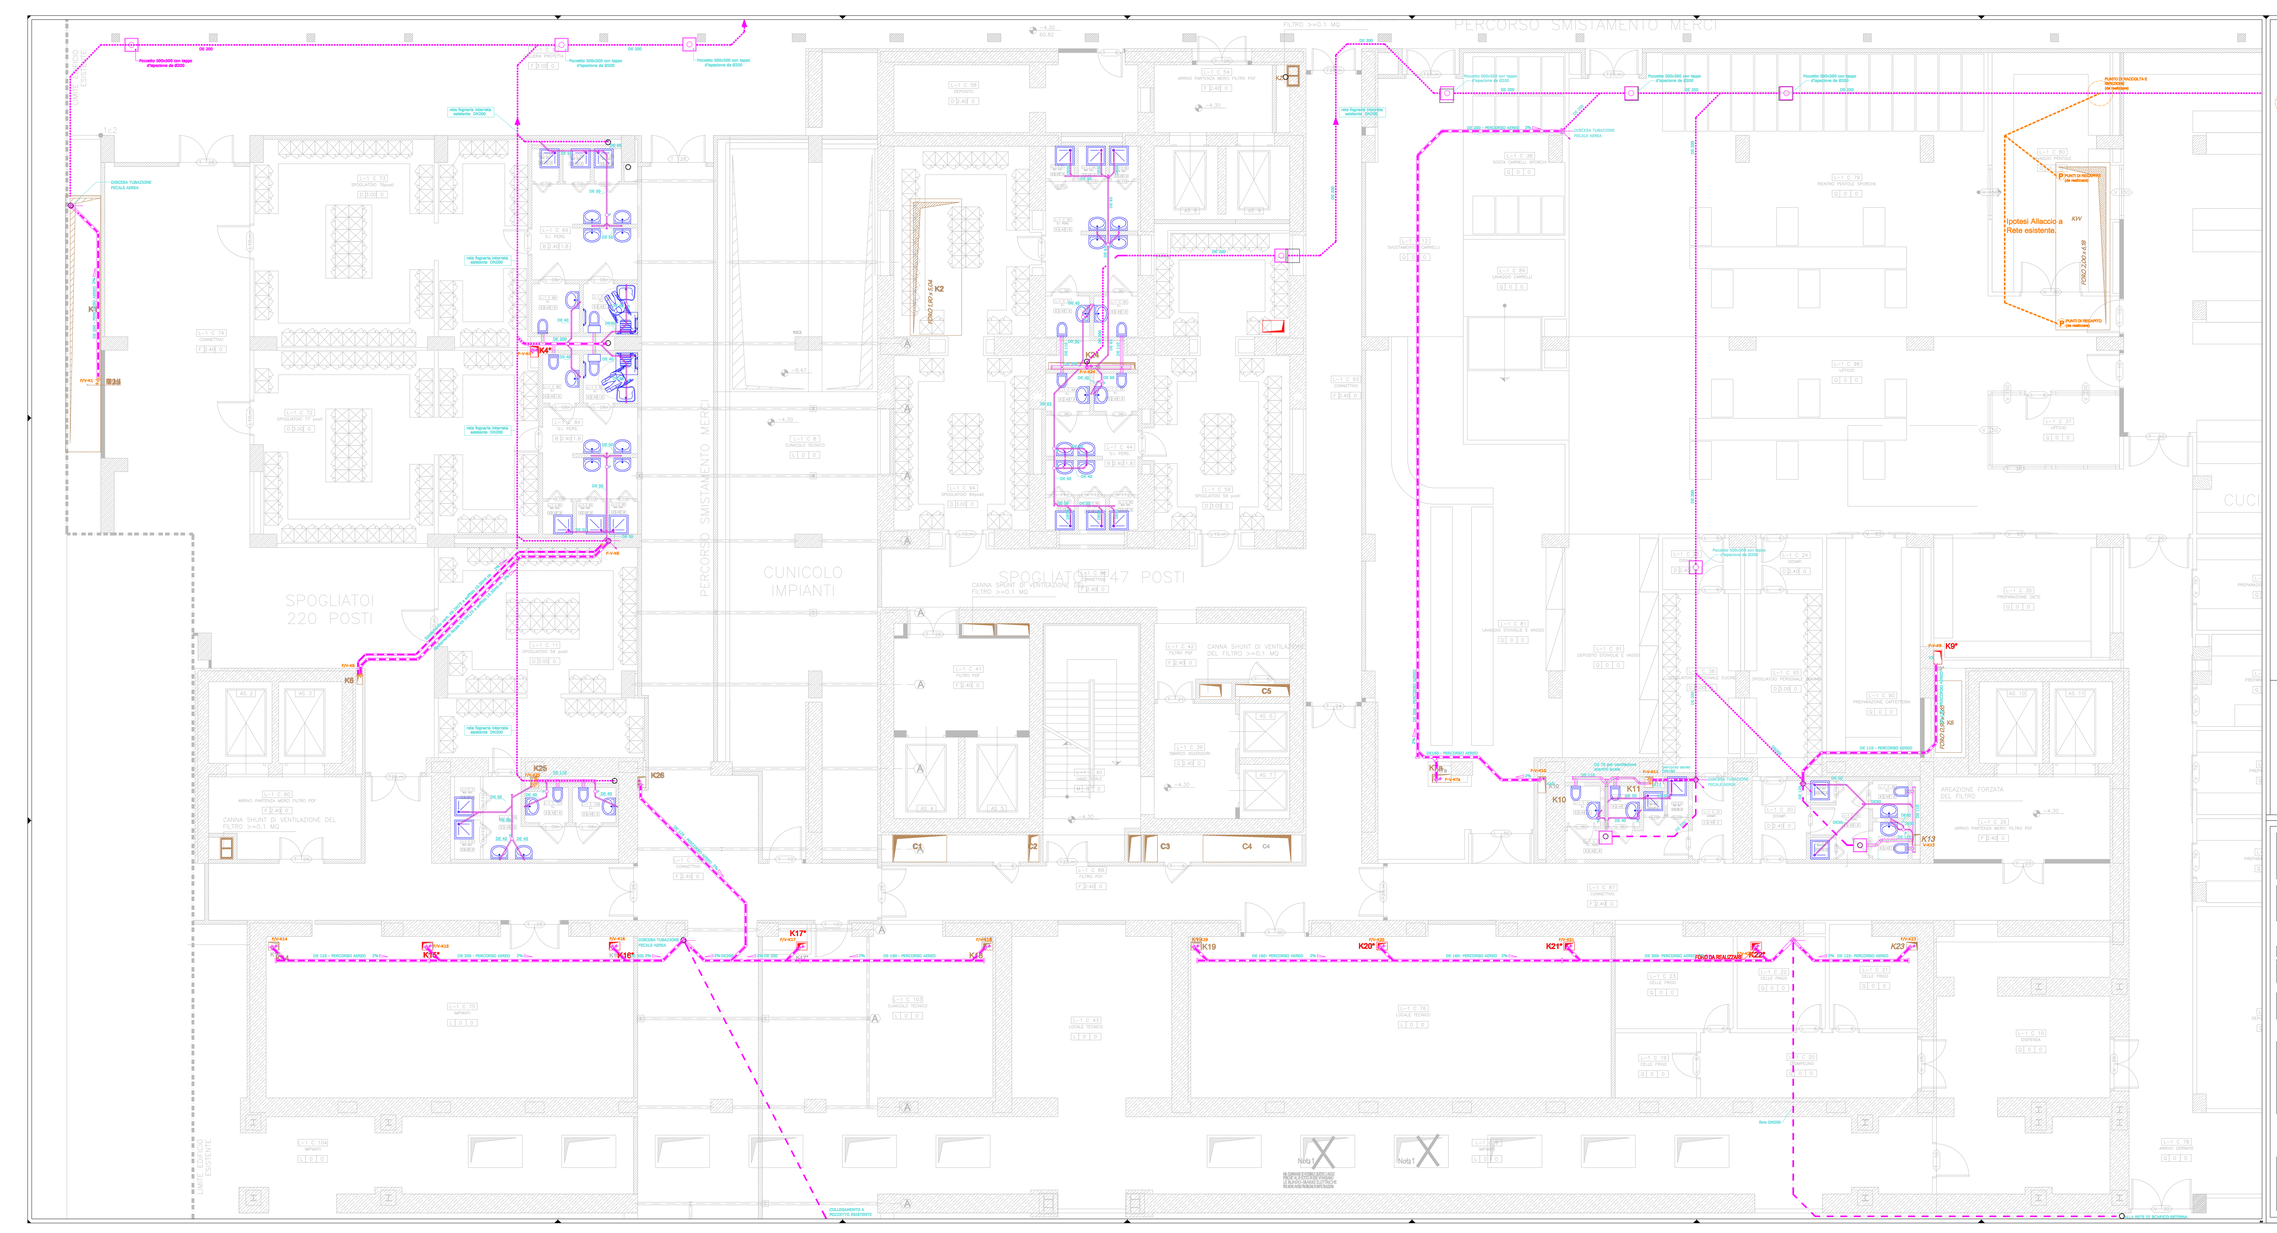

PUNTI DI RECAPITO
(da realizzare)

Indicazione sulla posizione in cui concentrare i rami di scarico che si vanno a realizzare per la SALA PREPARAZIONI.
I rami di scarico dovranno preferibilmente realizzarsi a pavimento e dovranno convergere con opportune pendenze verso il CAVEDIO.
Il Cavedio è capace di ospitare una o più colonne di scarico AN/AG.
Attraverso il Cavedio si può raggiungere verticalmente il livello -1 dell'edificio "C" in cui si trovano ubicati Rami/Pozzetti di Raccolta e Ispezione delle acque reflue.
I Pozzetti di Raccolta e Ispezione delle acque reflue eventi dimensione media pari a 50x50 cm sono ubicati a pavimento del livello -1. Gli stessi risultano collegati con opportuno ramo in plastica verso l'esterno a Collettore di raccolta e allontanamento.

Indicazione della linea per la realizzazione di uno o più subcollettori a parete/pavimento per la raccolta dei diversi punti scarico.

RETI DI SCARICO

- TUTTE LE TUBAZIONI SARANNO REALIZZATE IN PE-AD Densità = 0,950 g/cmc
- SECONDO UNI 7613 UNI 6451
- SISTEMI DI GIUNZIONE:
- SALDATURE DI TESTA TRAMITE PIASTRA TERMICA A FACCE SPECULARI O MANICOTTO ELETTRICO
- PENDENZA MINIMA TUBAZIONI DI SCARICO 1,5%

DN 32 - sp. 3,0	DN 90 - sp. 5,8	
DN 40 - sp. 3,0	DN 110 - sp. 4,3	
DN 50 - sp. 3,0	DN 125 - sp. 4,8	
DN 63 - sp. 3,0	DN 160 - sp. 6,2	
DN 75 - sp. 3,0	DN 200 - sp. 8,2	

Tabella Scarichi

Utenza	Diametro
lavabo	DN 40
bidet	DN 40
doccia	DN 50
vaso	DN 100

Fn Colonna montante fecale
Vm Colonna montante ventilazione
Tubazione di scarico a pavimento (da realizzare)
Piletta scarico
Tubazione di scarico aerea (da realizzare)
Rete di scarico esistente
Pozzetto 500x500 con tappo d'ispezione da Ø200 esistente

PARTICOLARI APPARECCHI IGIENICO SANITARIO SCALA 1:10

VISTA SOTTOPIANO SCARICO A PAVIMENTO

LEGENDA: 1 RACCORDO CURVO A 90° 2 SCARICO 3 Tazzone in Ceramica Flaminia Linea Paraggi 2010/07 4 SCARICO 5 Cassa Tecnica Lavabo DN40

INSTALLAZIONE PECO VERNICE DI ALTEZZ SERVIZIO (MM/MM)

LEGENDA ALTEZZ PER MC (MM/ML)
1 Maniglione di sostegno a muro ribaltabile
2 Maniglione verticale
3 maniglione fissato
4 maniglione sfilabile ad angolo
5 maniglione sfilabile per spazio per porta

KEY PLAN

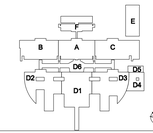

Università degli Studi "Magna Graecia" di Catanzaro

LAVORI PER IL COMPLETAMENTO DEL CORPO CLINICO E LA REALIZZAZIONE DEGLI ANNESSI CORPI BASSI DELLA NUOVA FACOLTA' DI MEDICINA E CHIRURGIA DELL'UNIVERSITA' DEGLI STUDI "MAGNA GRAECIA" DI CATANZARO

3° LOTTO

COMMITTENTE: Università degli studi "MAGNA GRAECIA" di Catanzaro

PROGETTISTA: CSPE

IMPRESA ESECUTRICE: A.T.I. "Gruppo Costruzioni S.p.A. - Mandataria Cogip S.p.A. - Mandante Cividad S.p.A. - Mandante Coltelmec S.p.A. - Mandante

PROGETTISTI IMPRESA

ARCHITETTONICO	STRUTTURE	IMPIANTO ELETTRICO	IMPIANTI TERMOTECNICO	DIREZIONE LAVORI

ARCHITETTONICI ☐ STRUTTURE ☐ IMPIANTI ☒

TITOLO: ☒ IMPIANTO DI CLIMATIZZAZIONE

EDIFICIO: C - LIVELLO -1 (Q.ta -4.30mt)
FOGNATURA NERA COLLETTORI E DISTR. SECONDARIA

ELAB. N° / ALL N°: 3_C_ISs-01
Foglio 1 di 1
SOSTITUISCE: —
DATA ESECUZIONE: Marzo 2010
SCALA: 1:50
FORMATO: FF

PROGETTO AS-BUILT

REV	DATA	DESCRIZIONE	ELABORATO	VERIFICATO	APPROVATO
REV.0	Marzo 2010	AS-BUILT	A.P.	M.J.	