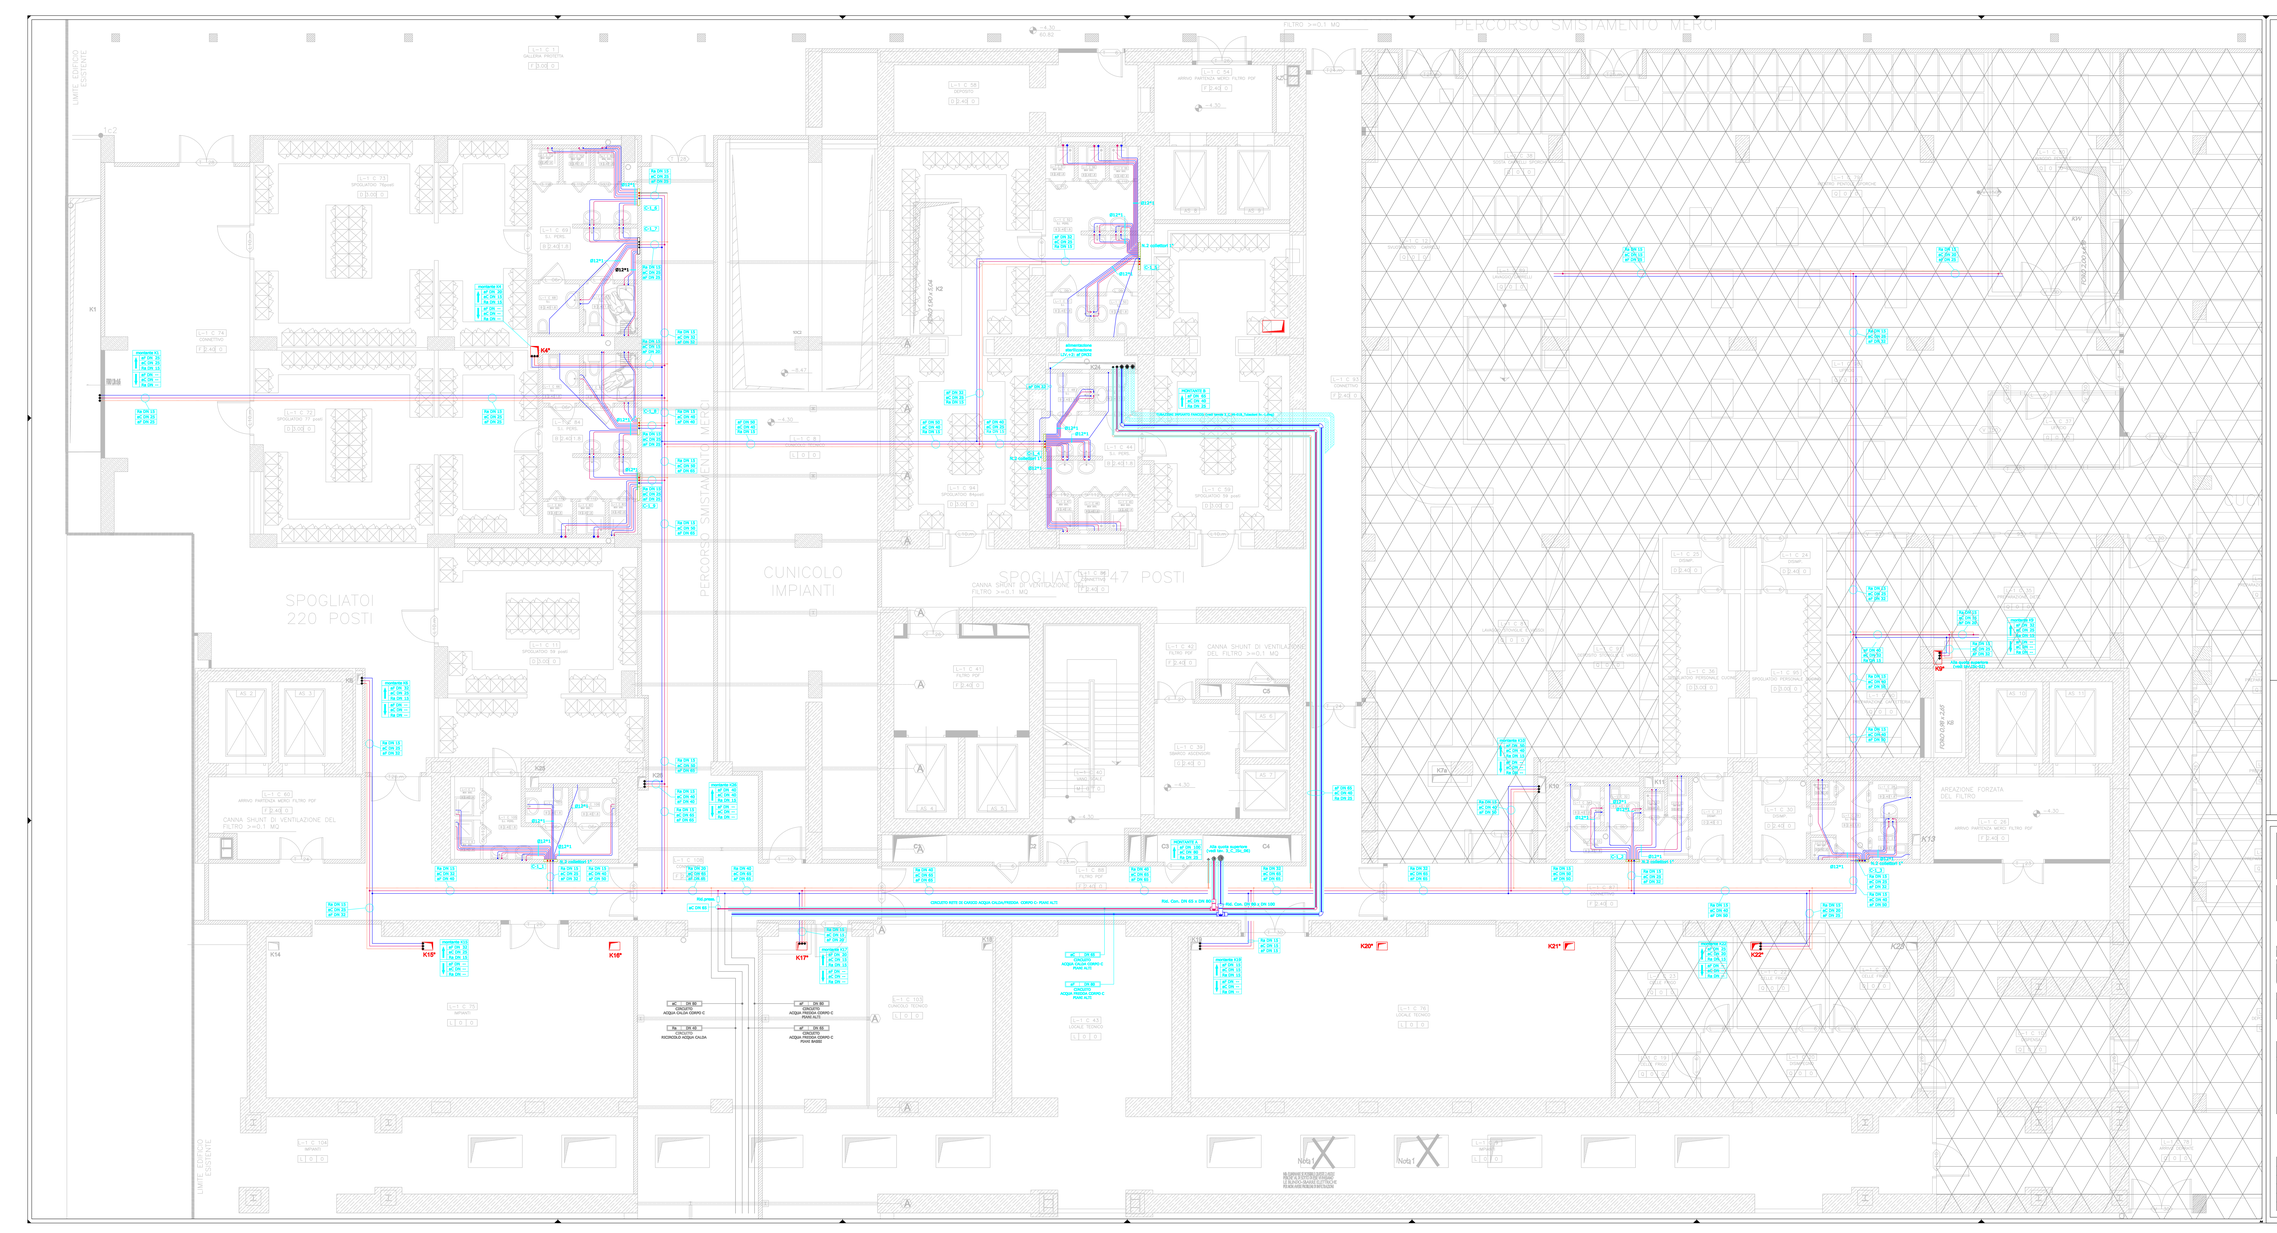

TABELLA SPESSORI MINIMI ANTICONDENSA

DIAMETRO	20	25	32	40	50	65	80	100	125	150
	20	20	20	20	20	20	20	20	20	20
CAT. C.NTL	9	9	9	13	13	13	13	13	13	13

TABELLA ISOLAMENTI TUBAZIONI

DIAMETRO	20	25	32	40	50	65	80	100	125	150
	13/9	20/*	1"	1.1/4*	1.1/2*	2"	2.1/2*	3"	4"	5"
CAT. C.NTL	9	9	9	13	13	13	13	13	13	13

Isolante termico a cellula chiusa
Conduttività termica a 40°C (valore medio) inferiore a quella CPC
Coefficiente di resistenza alla diffusione del vapore $\mu \geq 7000$ DIN 52615
Resistenza all'acqua (liquida) $\mu \geq 7000$ DIN 52615
Reazione al fuoco : Classe 1

IDRICO - SANITARIO
Rete Alimentazione NOTE

1. MONTANTI E TUBAZIONI SINO AL COLLETTORE COMPLANARE: ACCIAIO ZINCATO UNI 6363 SERIE MEDIA CON GIUNZIONI FILETTATE
2. TUBAZIONI DI COLLEGAMENTO TRA COLLETTORE ED APPARECCHI IGIENICI: TUBO RAME ANTICORROSIVO UNI EN 1057/97 RISTEMATICO SECONDO NORMA ISO/UNI PER SALDATURA MEDIANTE RACCORDI A COMPRESSIONE CON CORPI IN PTFE O RACCORDI A SALDARE
   Dext/Dint 12x1
3. COLLETTORI COMPLANARI DI DISTRIBUZIONE:
   INSTALLARE VALVOLE A SFERA PER ALIMENTAZIONI COLLETTORI E CHIUSURA RICIRCOLO

LEGENDA DISTRIBUZIONE PRINCIPALE:

- aF ◆ MONTANTE ACQUA FREDDA
- aC ◆ MONTANTE ACQUA CALDA
- Ra ◆ MONTANTE RICIRCOLO ACQUA CALDA
- COLLETTORE COMPLANARE
- aF TUBAZIONE ACCIAIO ZINCATO ACQUA FREDDA (rete carico piani basso)
- aC TUBAZIONE ACCIAIO ZINCATO ACQUA CALDA (rete carico piani basso)
- Ra TUBAZIONE ACCIAIO ZINCATO RICIRCOLO A.C. (rete carico piani basso)
- aF TUBAZIONE ACCIAIO ZINCATO ACQUA FREDDA (rete carico piani alti)
- aC TUBAZIONE ACCIAIO ZINCATO ACQUA CALDA (rete carico piani alti)
- Ra TUBAZIONE ACCIAIO ZINCATO RICIRCOLO A.C. (rete carico piani alti)
- VALVOLA A SFERA A PASSAGGIO TOTALE
- STABILIZZATORE DI RIDUTTORE DI PRESSIONE

LEGENDA DISTRIBUZIONE SECONDARIA:

- TUBAZIONE RAME PREISOLATO ACQUA CALDA
- TUBAZIONE RAME PREISOLATO ACQUA FREDDA
- Kn. CAVEDIO TECNICO
- INDICAZIONE MONTANTI DAL LIVELLO AL LIVELLO SUPERIORE
- INDICAZIONE MONTANTI DAL LIVELLO AL LIVELLOINFERIORE

KEY PLAN

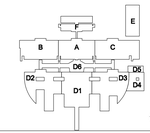

Università degli Studi Magna Græcia di Catanzaro

LAVORI PER IL COMPLETAMENTO DEL CORPO CLINICO E LA REALIZZAZIONE DEGLI ANNESSI CORPI BASSI DELLA NUOVA FACOLTA' DI MEDICINA E CHIRURGIA DELL'UNIVERSITA' DEGLI STUDI "MAGNA GRAECIA" DI CATANZARO

3° LOTTO

COMMITTENTE: Università degli studi "MAGNA GRAECIA" di Catanzaro

PROGETTAZIONE: CSPE

IMPRESA ESECUTRICE: A.T.I. "Grattoni Costruzioni S.p.A. - Mandataria Cogip S.p.A. - Mandante Crestoli S.p.A. - Mandante Collothec S.p.A. - Mandante

PROGETTISTI IMPRESA

ARCHITETTONICO	STRUTTURE	IMPIANTI ELETTRICI	IMPIANTI TERMOTECNICI	DIREZIONE LAVORI

ARCHITETTONICI ☐ STRUTTURE ☐ IMPIANTI ☒

TITOLO: 03 IMPIANTI

EDIFICIO: C - LIVELLO -1 (Q.ta -4.30mt)
CIRCUITO ADDUZIONE IDRICA
(acqua fredda potabile, calda e ricircolo)

ELAB. N° / ALL N°: 3_C_ISc-01
Stage: 1 | 1
REDATTORE: —
DATA ELABORATO: Marzo 2010
SCALA: 1:50
Redattore: FF

PROGETTO AS-BUILT

REV.0	Marzo 2010	AS-BUILT	A.P.	M.J.
REV	DATA	DESCRIZIONE	ELABORATO	VERIFICATO	APPROVATO