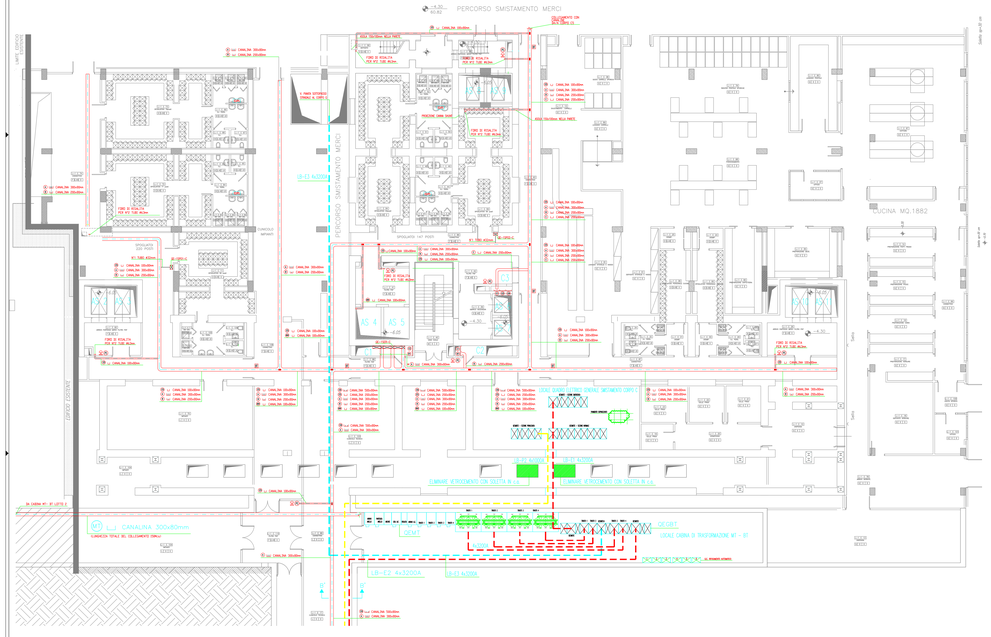

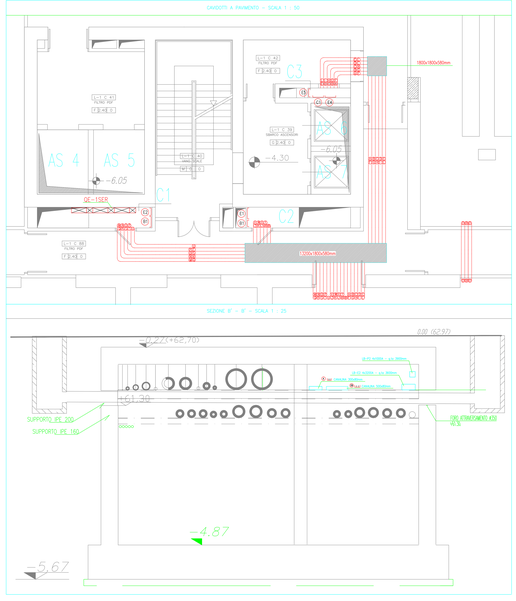

ELENCO CAVI IN PARTENZA DA QUADRO GENERALE SMISTAMENTO CORPO C

DESCRIZIONE	CAVO FOTOCONT. ALLUMINIO (SMALT. mmq)		CAVO FOTOCONT. RAME (SMALT. mmq)		CAVO FOTOCONT. ALLUMINIO (G.E.S. mmq)		CAVO FOTOCONT. RAME (G.E.S. mmq)		TIPO DI CANALINA	NOTE
UTENZE LIVELLO -1	95x4 G/45	92 G/45	95x4 G/45	92 G/45	95x4 G/45	92 G/45	95x4 G/45	92 G/45		
GE. SERVIZI LIVELLO -1 (QE-1SER)	P-16001	4x16		P-15301	4x16		P-17101	4x16	W X Y	
GE. CUCINA LIVELLO -1 (QE-1CUC)	P-16002			P-15302			P-17102		Z1 Z2 Z3	(SALI INTERVITORI)
GE. UTENZE TECN. SOTT. TER. (QE-1UTECT)				P-15303	2(1x50+4x16)				Z8 nur	
PRESE LUCILE CABINA				P-15304	4x6				INTERNO CABINA	
QUADRO SOCCORRITORE				P-15305	4x10				INTERNO CABINA	
ILLNE IN EMERGENZA FILTRI PER 1-2	P-16003	32/3							X nur	
ILLNE IN EMER. SCALI PER F.FILTRI PER 3-4-5	P-16004	32/3							X nur	
ILLNE IN EMER. SCALI ENTR. E FILTRI PER 6-7-8	P-16005	32/3							X nur	
ILLNE IN EMER. SCALI DX E FILTRI PER 9-10	P-16006	32/3							X nur	
ILLNE SC1				P-15306	3G2.5				X nur	
ILLNE SC2				P-15307	3G2.5				X nur	
ILLNE SC3				P-15308	3G2.5				X nur	
ILLNE SC4				P-15309	3G2.5				X nur	
ILLNE SC5				P-15310	3G2.5				X nur	
ILLNE SC6				P-15311	3G2.5				X nur	
ILLNE SC7 DA LIV. -1 A LIV. 1				P-15312	3G2.5				X nur	
ILLNE SC8 DA LIV. -1 A LIV. 3				P-15313	3G2.5				X nur	
ILLNE SC9				P-15314	3G2.5				X nur	
ILLNE SC10 DA LIV. 2 A LIV. 3				P-15315	3G2.5				X nur	
ILLNE SC11 DA LIV. 4 A LIV. 9				P-15316	3G2.5				X nur	
ILLNE SC12 DA LIV.4 A LIV. 9				P-15317	3G2.5				X nur	
UTENZE LIVELLO 0										
GE. SERVIZI LIVELLO 0 (QE1SER)	P2N001	4x16	P2E301		4x16		P2P201	4x16	W X Y	
GE. FARMACIA LIVELLO 0 (QE1FARM)	P3N002	4x25	P3E302		2(3x50)		P3P202	4x16	Y X Z	
GE. LOC. A.S. LIVELLO 0 (QE1ASC)			P4E303		4x16				X	
GE. CENTRO TRASFORMAZ. LIVELLO 0(QE1ET)			P5E304		4x25		P5P203	4x16	Y X Z	
GE. SEZIONE LIVELLO 0 CORPO D (QE1SEC)	P2N003	4x16	P2E305		4x16		P2P204	4x16	Z8 nur	
GE. CAMBI CABINA LIVELLO 0 CORPO D (QE1CC)			P6E306		2(4x240+4G120)		P3P205	4x25	Z8 nur	
GE. FAC 1 LIVELLO 0 CORPO D (QE1FAC1)			P8E307		2(4x240+4G120)		P2P206	4x25	Z8 nur	
GE. FAC 2 LIVELLO 0 CORPO D (QE1FAC2)			P8E308		2(4x240+4G120)		P2P207	4x16	Z8 nur	
GE. ACC. UNIVERS. LIVELLO 0 CORPO D (QE1ALL)			P8E309		2(4x240+4G120)		P2P208	4x25	Z8 nur	
GE. CENT. SPEDI. LIVELLO 0 (QE0C0)							P2P209	4x16	X	
UTENZE LIVELLO 1										
GE. SERVIZI LIVELLO 1 (QE1SER)	P1N001	4x16	P1E001		4x16		P1P201	4x16	W X Y	
GE. MENSA LIVELLO 1 (QE1MENS)	P1N002		P1E002				P1P202		Y Z Z1	(SALI INTERVITORI)
UTENZE LIVELLO 2										
GE. SERVIZI LIVELLO 2 (QE2SER)	P2N001	4x16	P2E001		4x16		P2P201	4x16	Y Z Z1	
GE. STERILIZZAZIONE LIVELLO 2 (QE2STER)	P3N002	4x25	P3E002		2(4x240+4G120)		P3P202	4x16	Y X Z	
UTENZE LIVELLO 3										
GE. SERVIZI LIVELLO 3 (QE3SER)	P3N001	4x16	P3E001		4x16		P3P201	4x16	Y Z Z1	
GE. UTENZE TECNICHE LIVELLO 3 (QE3UTEC)	P3N002	2(4x70	P3E002		4x16				Z1 Y	
UTENZE LIVELLO 4										
GE. SERVIZI LIVELLO 4 (QE4SER)	P4N001	4x16	P4E001		4x16		P4P201	4x16	Y Z Z1	
GE. STERI MONO LIVELLO 4 (QE4SM)	P4N002	4x10	P4E002		4x10		P4P202	4x10	Z1 Y	
UTENZE LIVELLO 5										
GE. SERVIZI LIVELLO 5 (QE5SER)	P5N001	4x16	P5E001		4x16		P5P201	4x16	Z1 Y Z	
GE. STERI MONO LIVELLO 5 (QE5SM)	P5N002	4x10	P5E002		4x10		P5P202	4x10	Z1 Y	
UTENZE LIVELLO 6										
GE. SERVIZI LIVELLO 6 (QE6SER)	P6N001	4x16	P6E001		4x16		P6P201	4x16	Z1 Y Z	
GE. STERI MONO LIVELLO 6 (QE6SM)	P6N002	4x10	P6E002		4x10		P6P202	4x10	Z1 Y	
UTENZE LIVELLO 7										
GE. SERVIZI LIVELLO 7 (QE7SER)	P7N001	4x16	P7E001		4x16		P7P201	4x16	Z1 Y Z	
GE. STERI MONO LIVELLO 7 (QE7SM)	P7N002	4x10	P7E002		4x10		P7P202	4x10	Z1 X	
UTENZE LIVELLO 8										
GE. SERVIZI LIVELLO 8 (QE8SER)	P8N001	4x16	P8E001		4x16		P8P201	4x16	Z1 Y Z	
GE. SPED LIVELLO 8 (QE8SP)	P8N002	4x10	P8E002		4x10		P8P202	4x10	Z1 X	

PARTICOLARE POSA CAVI IN CANALINA SCALA 1:5

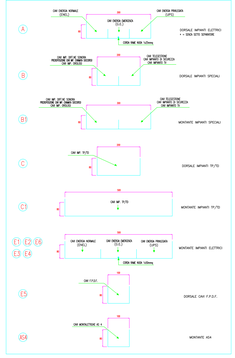

ELENCO CAVI IN PARTENZA DA QUADRO GENERALE SMISTAMENTO CORPO C

DESCRIZIONE	CAVO FOTOCONT. ALLUMINIO (SMALT. mmq)		CAVO FOTOCONT. RAME (SMALT. mmq)		CAVO FOTOCONT. ALLUMINIO (G.E.S. mmq)		CAVO FOTOCONT. RAME (G.E.S. mmq)		TIPO DI CANALINA	NOTE
UTENZE LIVELLO 9	95x4 G/45	92 G/45	95x4 G/45	92 G/45	95x4 G/45	92 G/45				
GE. ELEVATORE 2 (A5-2)				P6E302	4x16				X	
GE. ELEVATORE 3 (A5-3)				P6E302	4x16				X	
GE. ELEVATORE 4 (A5-4)				P6E302	4x16				Z8 nur	
GE. ELEVATORE 5 (A5-5)				P6E304	4x16				X	
GE. ELEVATORE 6 (A5-6)				P6E305	4x16				X	
GE. ELEVATORE 7 (A5-7)				P6E306	4x16				X	
GE. ELEVATORE 8 (A5-8)				P6E307	4x16				X	
GE. ELEVATORE 9 (A5-9)				P6E308	4x16				C	
GE. ELEVATORE 10 (A5-10)				P6E309	4x16				C	
GE. ELEVATORE 11 (A5-11)				P6E310	4x16				C	
GE. VENIZ TECNE LIVELLO 9 (QE9UTSER)	P9N001	4x25							X	

LEGENDA ALIMENTAZIONI:

LB-P1 4x1000A = ALIMENTAZIONE DA GESMIST UPS A GESMIST0
LB-P2 4x1000A = ALIMENTAZIONE DA GESMIST UPS A GESMIST0
LB-E1 4x3200A = ALIMENTAZIONE DA GEGBT A GESMIST0
LB-E2 4x3200A = ALIMENTAZIONE DA GEGBT A GESMIST0
LB-E3 4x3200A = ALIMENTAZIONE DA GEGBT A GESMIST1,4
CANALINA 300x80mm = ALIMENTAZIONE MT

KEY PLAN

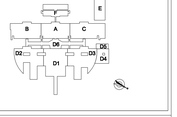

Università degli studi "Magna Graecia" di Catanzaro

LAVORI PER IL COMPLETAMENTO DEL CORPO CLINICO E LA REALIZZAZIONE DEGLI ANNESSI CORPI BASSI DELLA NUOVA FACOLTA' DI MEDICINA E CHIRURGIA DELL'UNIVERSITA' DEGLI STUDI "MAGNA GRAECIA" DI CATANZARO

3° LOTTO

COMMITTENTE: Università degli studi "MAGNA GRAECIA" di Catanzaro

PROGETTISTA: CSPE Consorzio Stabile Progettisti Europei — Via G. Lucrezia n.2 - 88100 Catanzaro — Tel. 0961 - 746111 — Fax 0961 - 746111 — Via G. Di Giacomo n.34 - 88100 Catanzaro — Tel. 0961 - 746111 — Fax 0961 - 746111

A.T.I.: Vitanova Costruzioni S.p.A. - Mandataria; Bova S.r.l. - Mandante; Cmedal S.p.A. - Mandante; Cofathec S.p.A. - Mandante

PROGETTISTI IMPRESA: ARCHITETTONICO | STRUTTURE | IMPIANTI ELETTRICI | IMPIANTI MECCANICI | DIRETTORE LAVORI

ARCHITETTONICO ☐ STRUTTURE ☐ IMPIANTI ☒

☒ IMPIANTI ELETTRICI E SPECIALI

EDIFICIO: C - LIVELLO -1 (Q.ta -4.30 mt.)

LAY OUT VIE CAVI PRINCIPALI-IMPIANTO DI TERRA

DISEGNO N° C-CE-300b

FOGLIO 1 DI 1

DATA Marzo 2010

SCALA 1:100

DISEGNATORE FF

PROGETTO AS-BUILT

REV	DATA	DESCRIZIONE	ALLEGRETTI	CONTRATO	APPROVATO
REV.0	Marzo 2010	AS-BUILT	M.L.	M.L.	