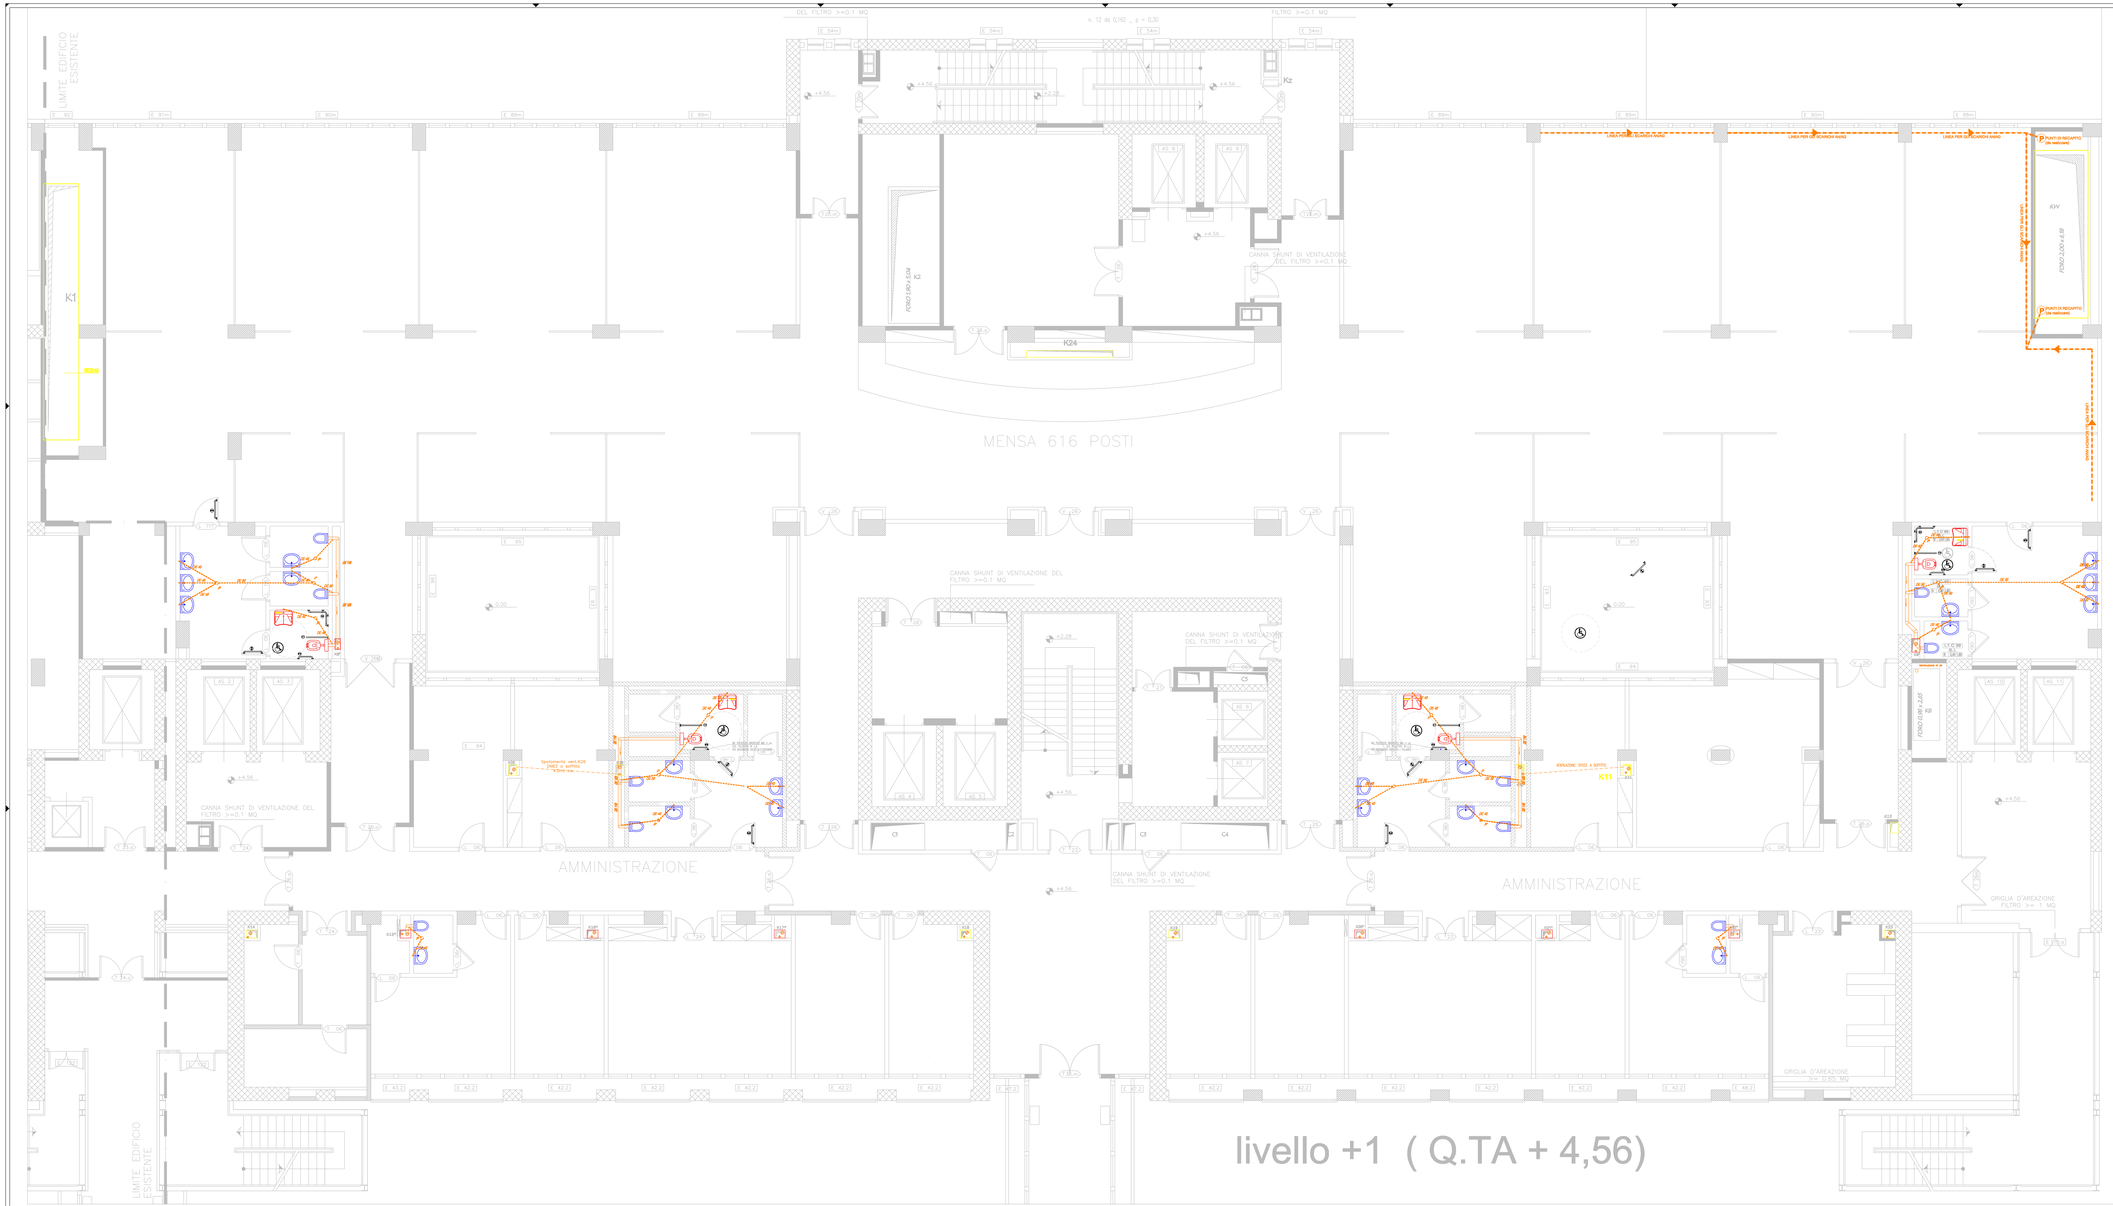


**P** PUNTI DI RECAPITO
(da realizzare)
Indicazione sulla posizione in cui concentrare i rami di scarico che si vanno a realizzare per la SALA PREPARAZIONI.
I rami di scarico dovranno preferibilmente realizzarsi a pavimento e dovranno convergere con opportune pendenze verso il CAVEDIO.
Il Cavedio è capace di ospitare una o più colonne di scarico AN/AG.
Attraverso il Cavedio si può raggiungere verticalmente il livello -1 dell'edificio "C" in cui si trovano ubicati Rami/Pozzetti di Raccolta e Ispezione delle acque reflue.
I Pozzetti di Raccolta e Ispezione delle acque reflue aventi dimensione media pari a 50x50 cm sono ubicati a pavimento del livello -1. Gli stessi risultano collegati con opportuno ramo in plastica verso l'esterno a Collettore di raccolta e allontanamento.

Indicazione della linea per la realizzazione di uno o più subcollettori a parete/pavimento per la raccolta dei diversi punti scarico.

LEGENDA

| | |
|---|---|
| | TUBAZIONE RETE DI SCARICO IN PVC |
| P ○ | PILETTA DI SCARICO SIFONATA - IN PVC |
| Kn. | CAVEDIO TECNICO |
| Kn. | COLONNA FECALE E VENTILAZIONE (numerazione come cavedio) dim. tubazioni: fecale DN 125 ventilazione DN 80 |
| | DISTANZA (mm) PARETE/SERVIZIO IGIENICO |

KEY PLAN




Università degli Studi Magna Græcia di Catanzaro

LAVORI PER IL COMPLETAMENTO DEL CORPO CLINICO E LA REALIZZAZIONE DEGLI ANNESSI CORPI BASSI DELLA NUOVA FACOLTA' DI MEDICINA E CHIRURGIA DELL'UNIVERSITA' DEGLI STUDI "MAGNA GRAECIA" DI CATANZARO

3° LOTTO

COMMITTENTE: Università degli studi "MAGNA GRAECIA" di Catanzaro

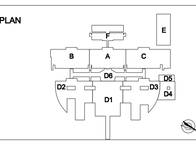PROGETTAZIONE: CSPE

IMPRESA ESECUTRICE: A.T.I. "Grandoo Costruzioni S.p.A. - Mandataria Cogip S.p.A. - Mandante Crosta2 S.p.A. - Mandante Collotheo S.p.A. - Mandante

PROGETTISTI IMPRESA: ARCHITETTONICO | STRUTTURE | IMPIANTI ELETTRICI | IMPIANTI TERMOTECNICI | DIREZIONE LAVORI

ARCHITETTONICI ☐ | STRUTTURE ☐ | IMPIANTI ☒

☒ IMPIANTO DI CLIMATIZZAZIONE

TITOLO: EDIFICIO: C - LIVELLO 1 (Q.ta +4.56mt)
RETE DI SCARICO ACQUE NERE

TAV. N° / AGG.: 3_C_ISs-03
FOGLIO: 1 | FOGLI: 1
SCALA GRAFICA: —
DATA ESECUZIONE: Marzo 2010
SCALA: 1:50
DISEGNO: FF

PROGETTO AS-BUILT

| REV | DATA | DESCRIZIONE | ELABORATO | VERIFICATO | APPROVATO |
|---|---|---|---|---|---|
| REV.0 | Marzo 2010 | AS-BUILT | A.P. | M.J. | |