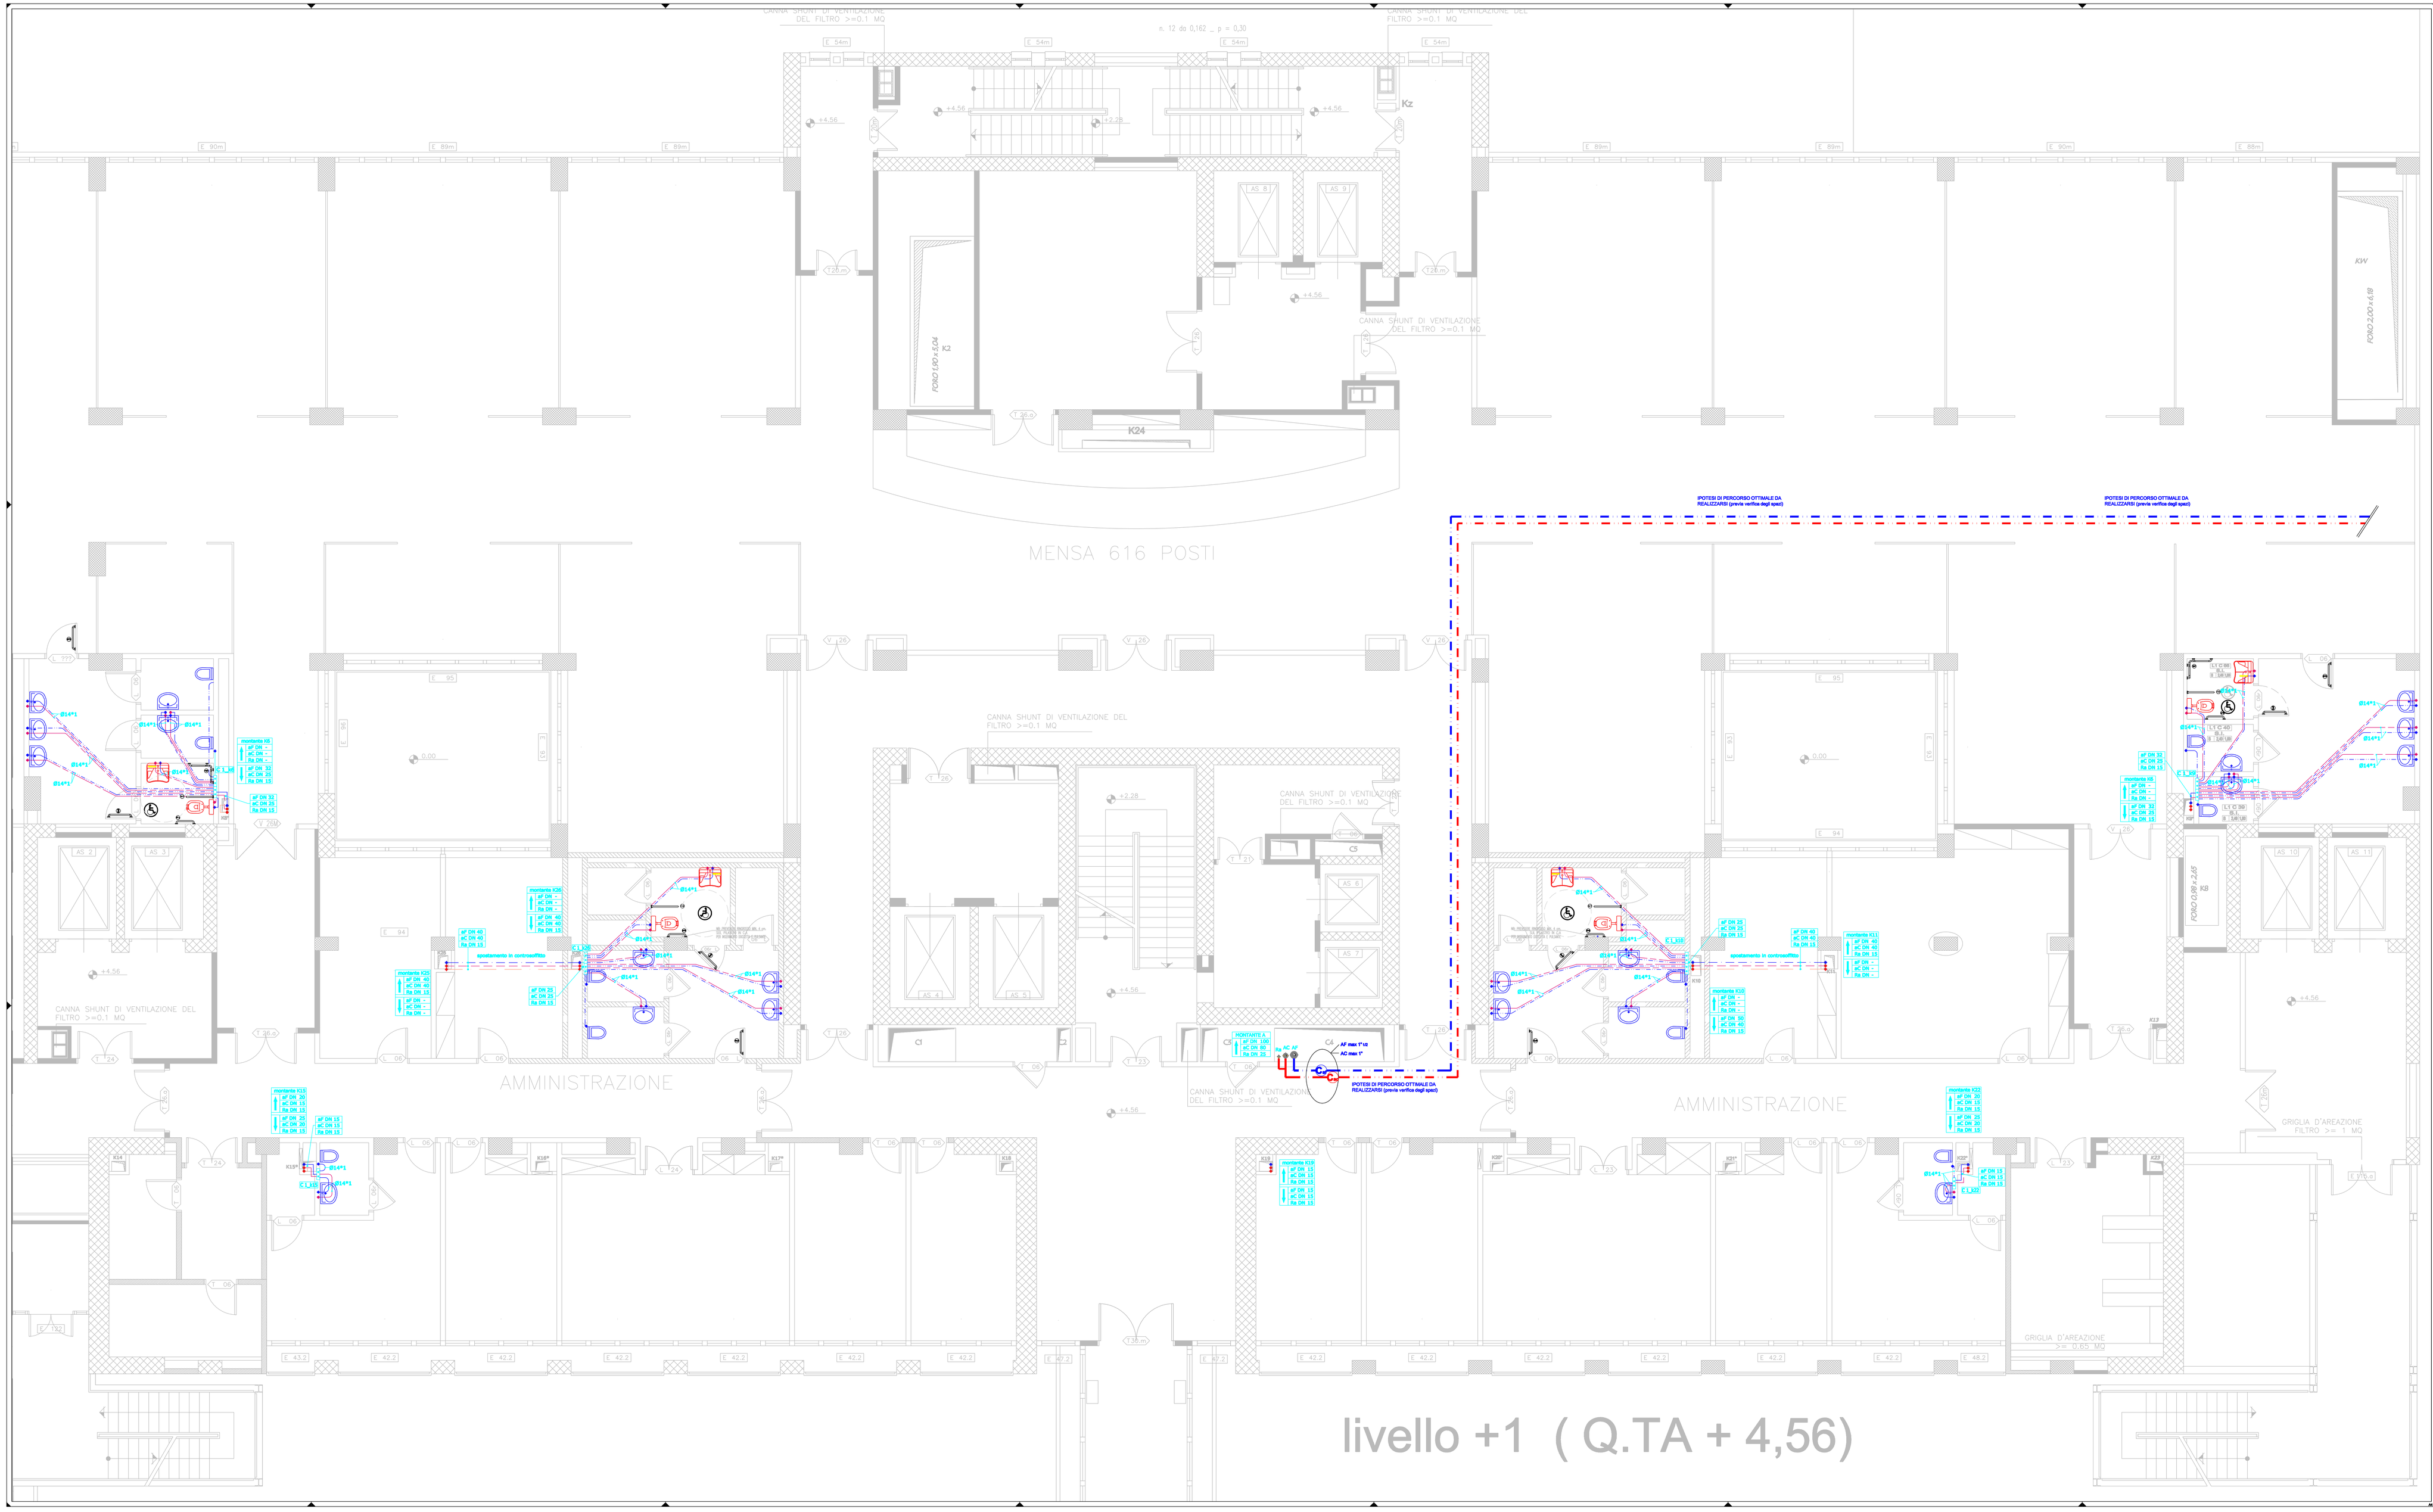

IPOTESI DI PERCORSO OTTIMALE DA REALIZZARSI (previa verifica degli spazi)
CONSIGLIABILE PERCORSO A SOFFITTO LINEA ACQUA FREDDA. Af max 1"x5 (*)
Linea Acqua potabile fredda opportunamente dimensionata in funzione delle apparecchiature installate.

IPOTESI DI PERCORSO OTTIMALE DA REALIZZARSI (previa verifica degli spazi)
CONSIGLIABILE PERCORSO A SOFFITTO LINEA ACQUA CALDA. AC max 1" (*)
Linea Acqua potabile fredda opportunamente dimensionata in funzione delle apparecchiature installate.

C_{af} MISURATORE DI PORTATA UTENZA ACQUA FREDDA CERTIFICATO
(da installare in opportuna posizione)

C_{ac} MISURATORE DI PORTATA UTENZA ACQUA CALDA CERTIFICATO
(da installare in opportuna posizione)

(*) PER PORTATE MAGGIORI E' NECESSARIO REALIZZARE UNA LINEA IN PARTENZA DAL COLLETTORE PRINCIPO CHE TROVASI IN SOTTOSTAZIONE M3 al LIVELLO -1 dell'EDIFICIO "D", (altre circa 180 ml di tubazione)

LEGENDA DISTRIBUZIONE PRINCIPALE:

- aF — MONTANTE ACQUA FREDDA
- aC — MONTANTE ACQUA CALDA
- Ra — MONTANTE RICIRCOLO ACQUA CALDA
- COLLETTORE COMPLANARE
- TUBAZIONE ACCIAIO ZINCATO ACQUA FREDDA
- TUBAZIONE ACCIAIO ZINCATO ACQUA CALDA
- TUBAZIONE ACCIAIO ZINCATO RICIRCOLO A.C.
- VALVOLA A SFERA A PASSAGGIO TOTALE
- STABILIZZATORE O RIDUTTORE DI PRESSIONE

LEGENDA DISTRIBUZIONE SECONDARIA:

- TUBAZIONE RAME PREISOLATO ACQUA CALDA
- TUBAZIONE RAME PREISOLATO ACQUA FREDDA
- Kn. CAVEDIO TECNICO
- INDICAZIONE MONTANTI DAL LIVELLO AL LIVELLO SUPERIORE
- INDICAZIONE MONTANTI DAL LIVELLO AL LIVELLOINFERIORE

KEY PLAN

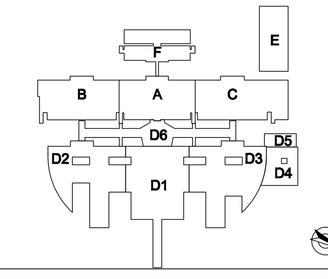

Università degli Studi Magna Græcia di Catanzaro

LAVORI PER IL COMPLETAMENTO DEL CORPO CLINICO E LA REALIZZAZIONE DEGLI ANNESSI CORPI BASSI DELLA NUOVA FACOLTA' DI MEDICINA E CHIRURGIA DELL'UNIVERSITA' DEGLI STUDI "MAGNA GRAECIA" DI CATANZARO

3° LOTTO

COMMITTENTE: Università degli studi "MAGNA GRAECIA" di Catanzaro

PROGETTAZIONE: CSPE — Via Ing. NICOLA MISASI 88100 CATANZARO — Via Ing. BIAGIO DE FAZIO 88100 CATANZARO — Via Ing. GIOVANNI MASCARO 88100 CATANZARO — tel. fax. 0961.746.746 — e-mail: info@cspe.it

PROGETTISTI MANDATARIA: A.T.I. "Qualitha Costruzioni S.p.A. - Mandataria
Sileme S.r.l. - Mandante
Eradat S.p.A. - Mandante
Coltelhec S.p.A. - Mandante

ARCHITETTONICO	STRUTTURE	IMPIANTI ELETTRICI	IMPIANTI TERMOTECNICI	DIREZIONE LAVORI

ARCHITETTONICI ☐ | STRUTTURE ☐ | IMPIANTI ☒

☒ IMPIANTI

EDIFICIO: C - LIVELLO +1 (Q.ta +4.56mt)
CIRCUITO ADDUZIONE IDRICA
(ACQUA FREDDA POTABILE, CALDA E RICIRCOLO)

TAV. N° _ ALL.N°: 3_C_ISc_03
TITOLO: TAVOLA 1 / 1
SCALA: 1:50
DATA: Marzo 2010
FORMATO: FF

PROGETTO AS-BUILT

REV	DATA	DESCRIZIONE	ELABORATO	VERIFICATO	APPROVATO
REV.0	Marzo 2010	AS-BUILT	A.P.	M.J.	