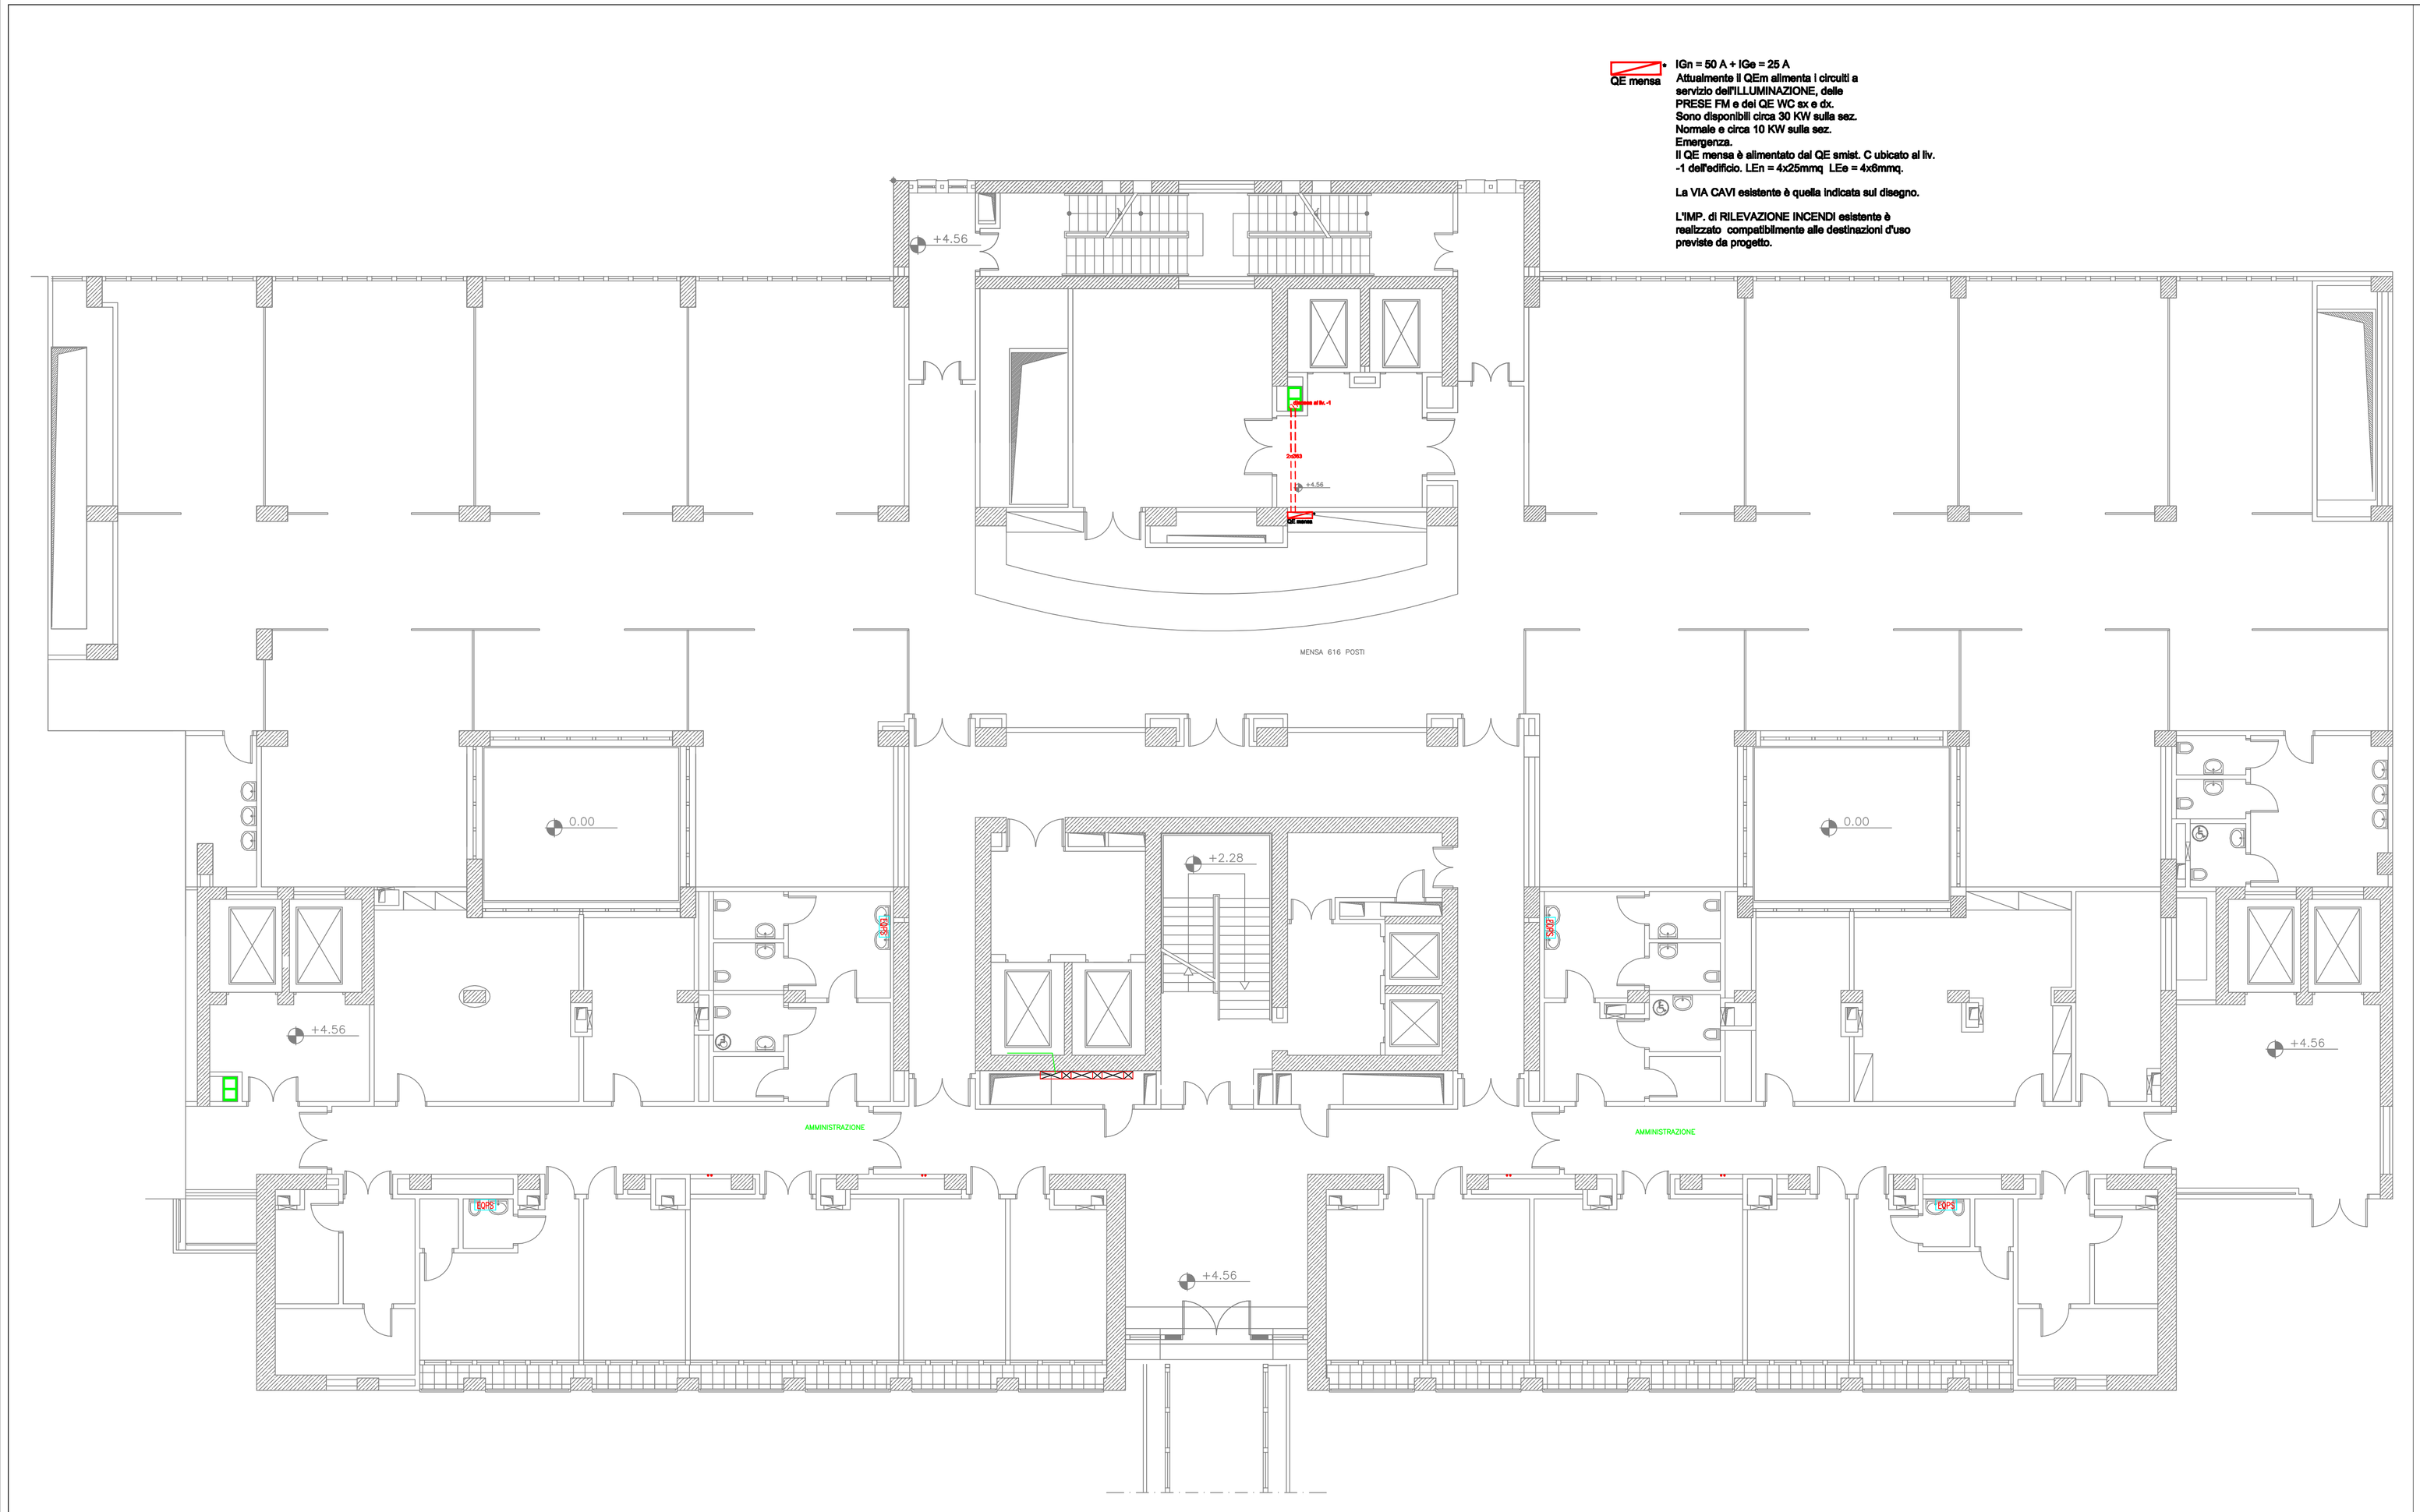


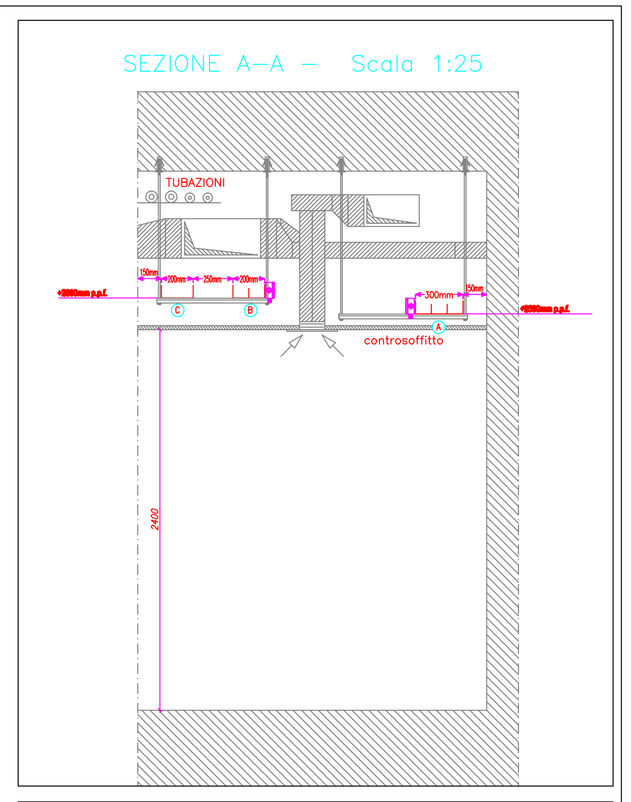


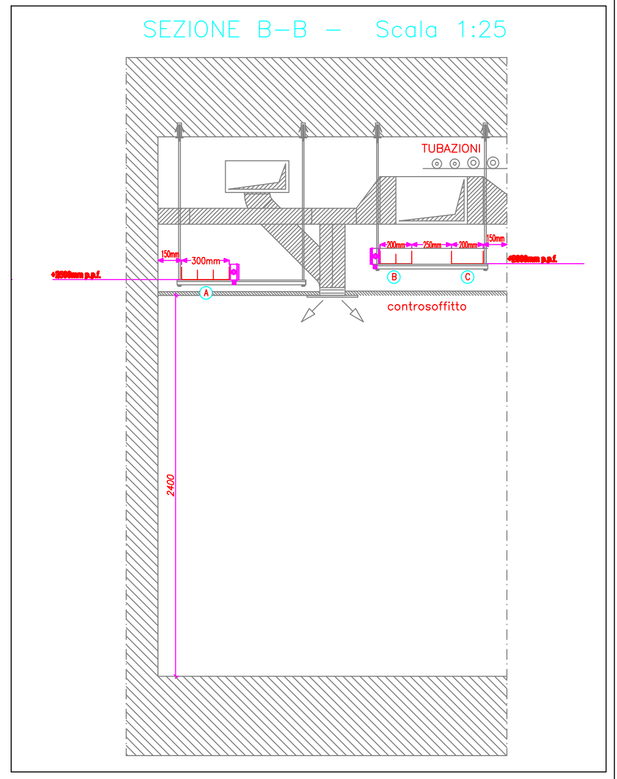


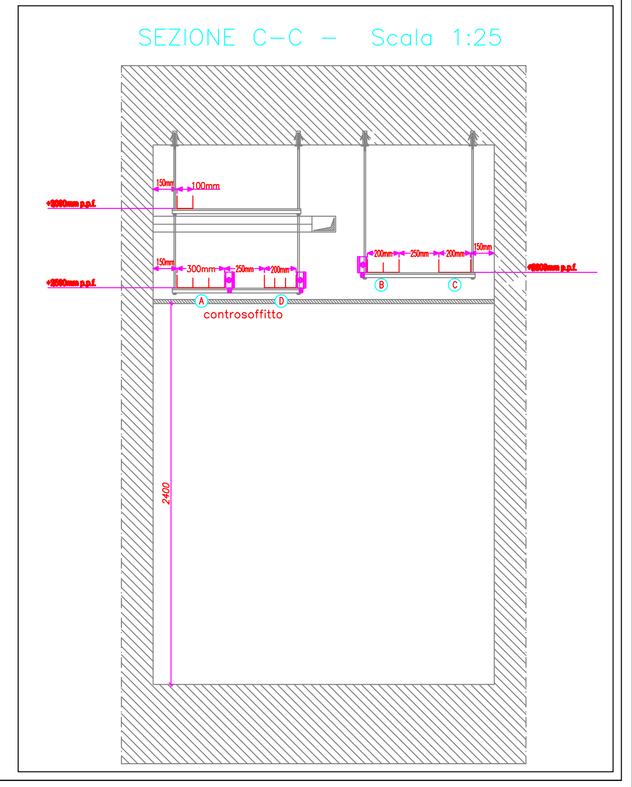


## NOTE GENERALI —— GENERAL NOTES

- PER RIFERIMENTO LEGENDE IMPIANTI ELETTRICI E SPECIALI VEDERE ELABORATO CD-CE-908.

PARTICOLARE POSA CAVI IN CANALINA SCALA 1:5

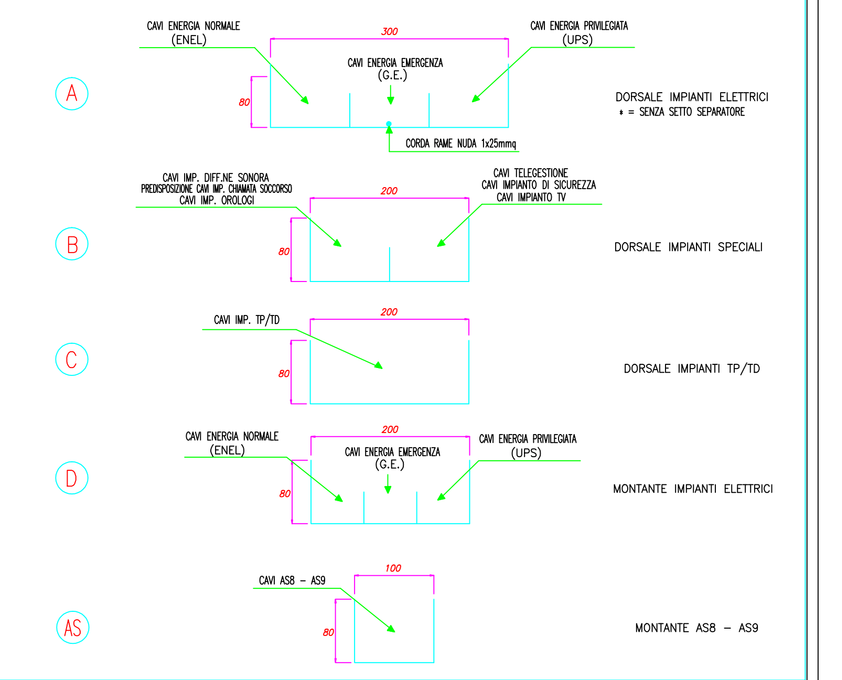


KEY PLAN

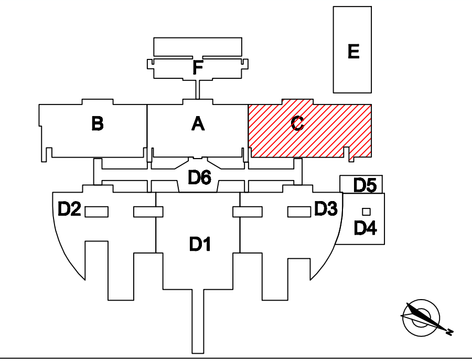


Università degli Studi Magna Græcia di Catanzaro

LAVORI PER IL COMPLETAMENTO DEL CORPO CLINICO E LA REALIZZAZIONE DEGLI ANNESSI CORPI BASSI DELLA NUOVA FACOLTA' DI MEDICINA E CHIRURGIA DELL'UNIVERSITA' DEGLI STUDI "MAGNA GRAECIA" DI CATANZARO

## 3° LOTTO

COMMITTENTE: Università degli studi "MAGNA GRAECIA" di Catanzaro

PROGETTAZIONE: PROGETTO ARCHITETTONICO CSPE Centro Studi Progettazione Edilizia Associazione Professionale Architetti LAUDADIO-FELLI-SUSI, NOVI

PROGETTO STRUTTURE & IMPIANTI
Dott. Ing. MATTEO GIOVANNINI
Dott. Ing. MARIO DE PAS
Dott. Ing. RODOLFO DI FORCHIA
Dott. Ing. CHIARAMI MARCELLO

IMPRESA ESECUTRICE: A.T.I. "Giustino Costruzioni S.p.A. - Mandataria Sieme S.r.l. - Mandante Graded S.p.A. - Mandante Cofathec S.p.A. - Mandante

PROGETTISTI IMPRESA

| ARCHITETTONICO: | STRUTTURE | IMPIANTI ELETTRICI | IMPIANTI TERMOTECNICI | DIREZIONE LAVORI |
|---|---|---|---|---|
| | | | | |

ARCHITETTONICI ☐ STRUTTURE ☐ IMPIANTI ☒

TAV. N° — FILE N°: C-CE-302a

TITOLO: ☒ IMPIANTI ELETTRICI E SPECIALI

FOGLIO n° 1 di 1

SOSTITUISCE IL: —

EDIFICIO: C PIANTA LIVELLO +1 q.ta +4.56

LAY OUT VIE CAVI PRINCIPALI - IMPIANTO DI TERRA

DATA 1ª EMISSIONE: Marzo.2010

SCALA: 1:100

FORMATO: FF

# PROGETTO AS-BUILT

| REV | DATA | DESCRIZIONE | ELABORATO | VERIFICATO | APPROVATO |
|---|---|---|---|---|---|
| | | | | | |
| | | | | | |
| | | | | | |
| | | | | | |
| REV.0 | Marzo.2010 | AS-BUILT | M.I. | M.I. | |